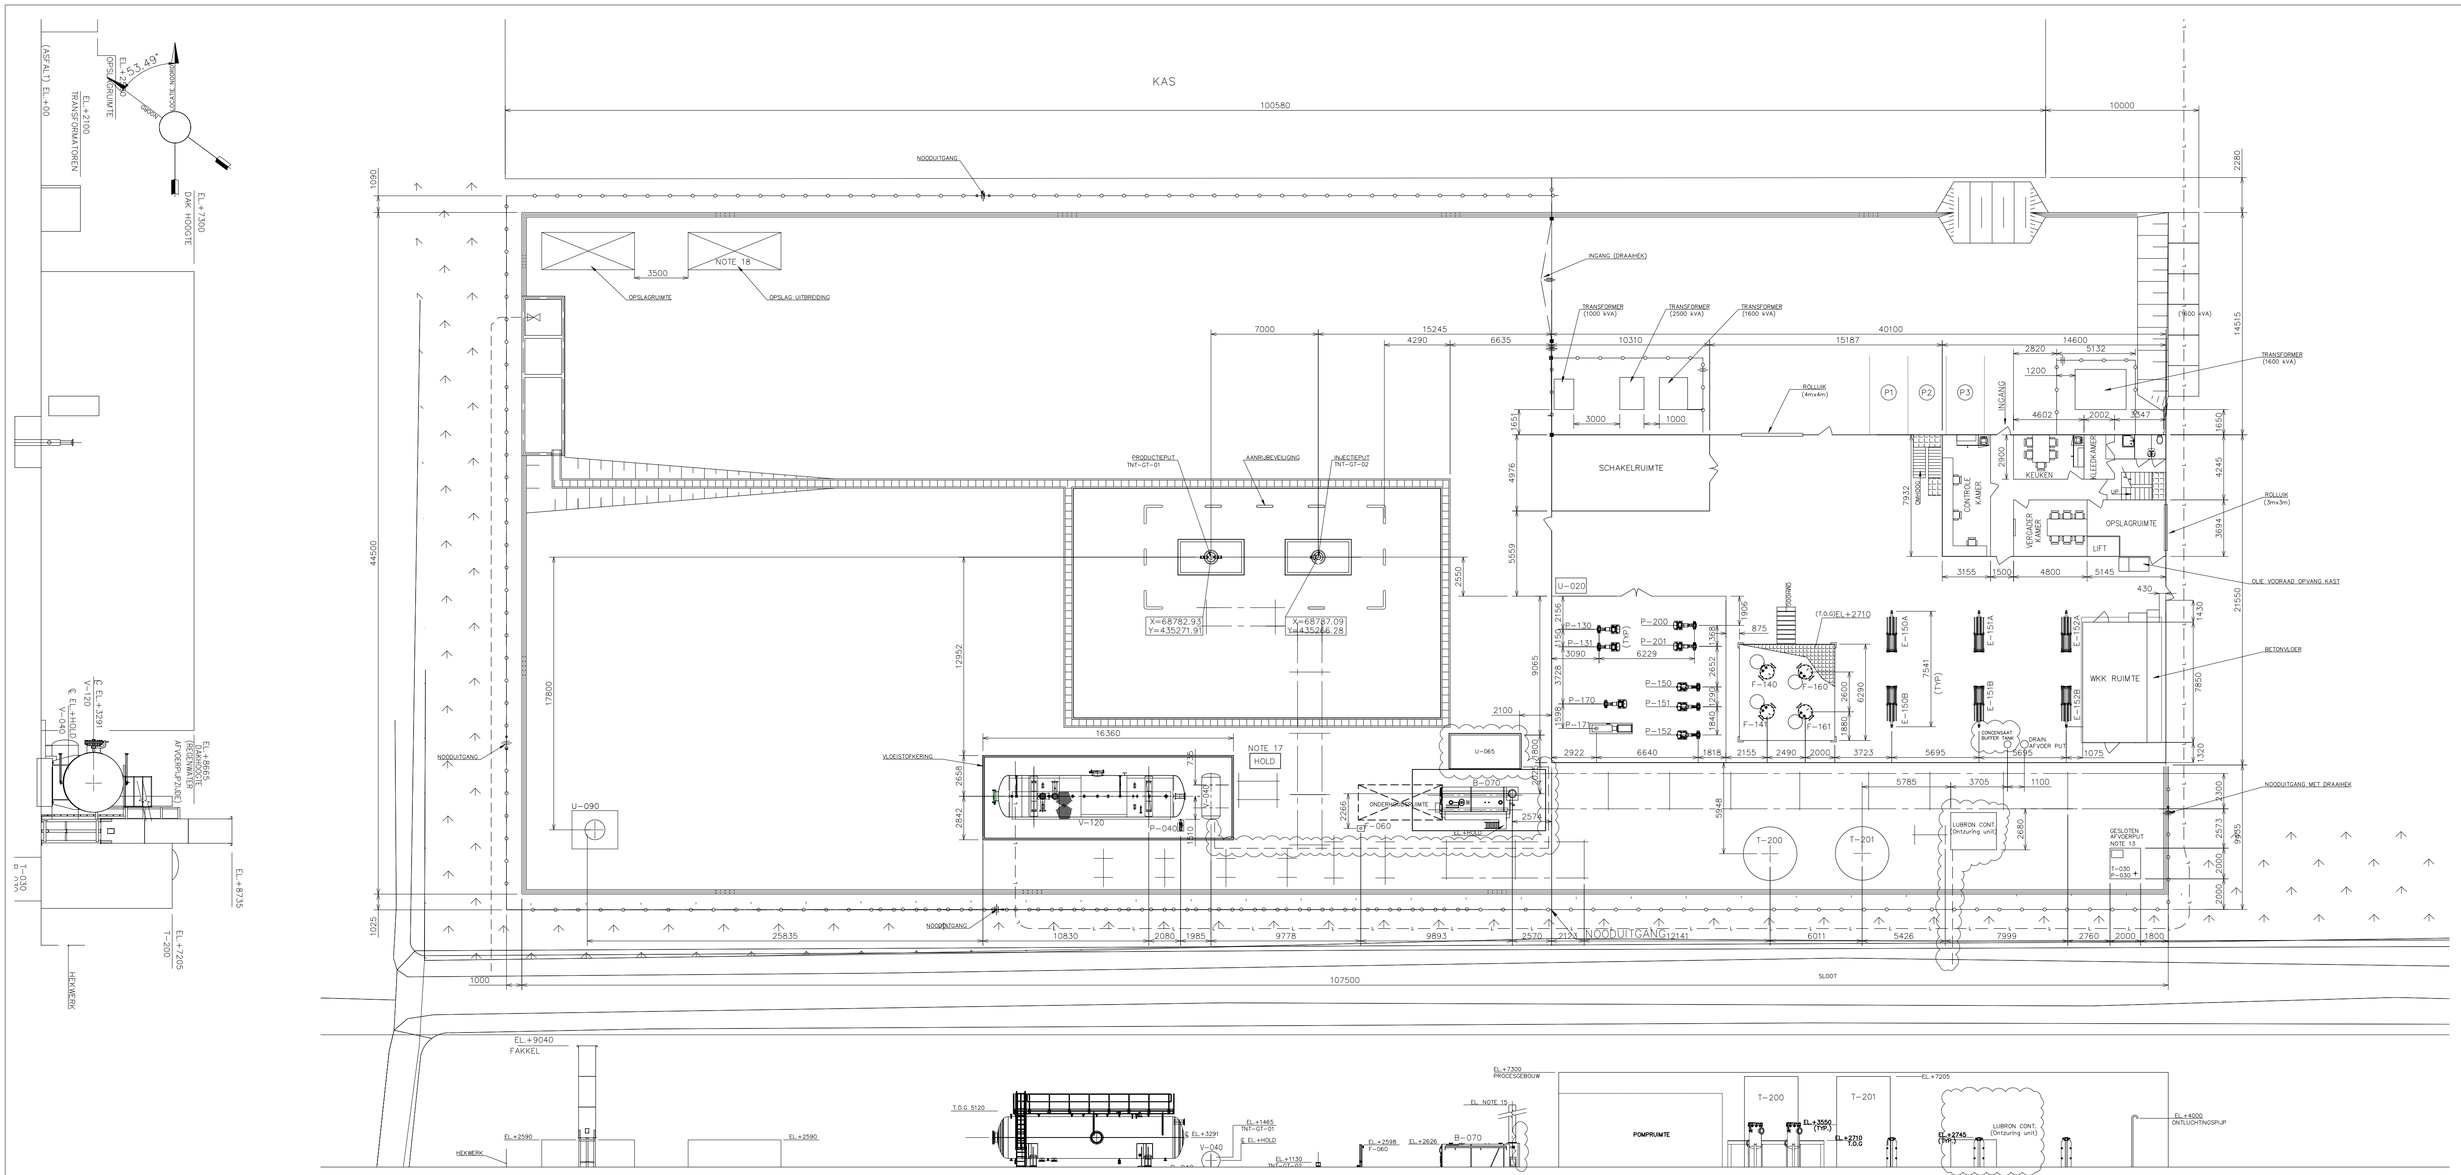

PROCESONDERDELEN

TAG NO	OMSCHRIJVING	AFMETING (mm)	GEWICHT (kg) (LEEG / GEVULD)
B-070	KETEL	5165 x 2200x 2623 (LxDxH)	6800 / 12750
E-150AB/151AB /152AB	PRODUCTIEWARMTEWISSELAARS	2765 x 646 x 2732 (LxWxH)	3321 / 4022 (6X)
F-060	FILTER COALESCER	NOTE 15	NOTE 15
F-140/141	PRODUCTIEFILTERS	700 x 1370 (OD x TT)	NOTE 15
F-160/161	INJECTIEFILTERS	700 x 1370 (OD x TT)	NOTE 15
P-030	DRAINPOMP	NOTE 15	NOTE 15
0-040	BLOWDOWNPOMP	NOTE 15	NOTE 15
P-110	ELEKTRISCHE DOMPELPOMP	NOTE 16	NOTE 16
P-130/131	BOOSTERPOMPEN	1680 x 650 (L x W)	1244 /- (2X)
P-150/151/152	CIRCULATIEPOMPEN	1530 x 540 (L x W)	585 /- (3X)
P-170/P-171	INJECTIEPOMPEN	2766 x 685 (L x W)	3015 /- (2X)
P-200/201	TRANSPORTPOMPEN	2118 x 910 (L x W)	2300 /- (2X)
T-030	GESLOTEN AFVOERPUT	200 x 2000 x 2000 (LxWxH)	NOTE 15
T-200	WARMWATERBALANSTANK	3500 x 5000 (ID x TT)	13903 / 88903
T-201	KOUDWATERBALANSTANK	3500 x 5000 (ID x TT)	13903 / 88903
TNT-GT-01	PRODUCTIEPUT WELLHEAD	NOTE 16	NOTE 16
TNT-GT-02	INJECTIEPUT WELLHEAD	NOTE 16	NOTE 16
U-011	ANTISCALINGTOEVOEGING	VOOR DE TOEKOMST	NOTE 15
U-020	STIKSTOFSKID	750 x 950 x 1700	–
U-060	SAND FILTER	–	NOTE 15
U-090	FAKKEL	1117 x 8750 (OD x H)	NOTE 15
V-040	BLOWDOWN TANK	1200 x 2900 (OD x TT)	NOTE 15
V-120	ONTGASSER	2700 x 10760 (ID x TL)	NOTE 15
–	STIKSTOFTANK	1650 x 5135	1574
–	WKK UNIT	7850 x 4200 x 3275	–
U-065	GASDROGER SKID	4500 x 2200 x 2000	1400
–	LUBRON ONTZURING SKID (20ft CONTAINER)	3000 x 2400 x 2600	1000
–	CO2-SKID	VOOR DE TOEKOMST	–
–	CO2-TANK	VOOR DE TOEKOMST	–

NOTES

1. ALLE AFMETINGEN ZIJN IN mm, TENZIJ ANDERS VERMELD.
2. VOOR DE APPARATENLIJST ZIE; DVG-01-000-LS-0201
3. VOOR DE ARCHITECTONISCHE TEKENINGEN ZIE; DVG-01-000-DW-0305-01/02
4. ZIE DE CIVIELE INTERFACE-TEKENING VOOR DE APPARATUUR- EN PIJPSTEUNENBELASTING OP HET FUNDAMENT.
5. VERWIJDERD.
6. VERWIJDERD.
7. VERWIJDERD.
8. ALLE ONDERGRONDSE WERKZAAMHEDEN ZIJN INGEDEELD IN HET WERKPAKKET VAN DE BOUWAANNEMER.
9. HET ONTWERP VAN DE AFVOERSTYSTEMEN IS INGEDEELD IN HET WERKPAKKET VAN DE BOUWAANNEMER.
10. HVAC STUDIE/ONTWERP IS INGEDEELD IN HET WERKPAKKET VAN DE BOUWAANNEMER.
11. VERWIJDERD.
12. VERWIJDERD.
13. VERWIJDERD.
14. EL+0,0 IS GELIJK AAN BOVENKANT BOORKELDER = NAP -0.19m.
15. WACHTEN OP ACTUELE APPARAATINFORMATIE VAN DE LEVERANCIER.
16. APPARAAT WORDT GELEVERD DOOR SUB-SURFACE CONTRACTOR.
17. VOORLOPIGE LOCATIE VOOR SAND FILTER. HOLD VOOR PIPING LAYOUT EN TAGNUMMER.
18. BEOOGDE UITBREIDING OPSLAG VAN CA 20m² NAAR 40m².

REFERENTIETEKENINGEN

1. 433519-SP-01 Rev D1 SITUATIE PRODUCTIELOCATIE
2. 433519-SL-01 Rev C0 SITUATIE BOORLOCATIE

REV.	DATE	DESCRIPTION	DRWN	CHK'D	APPR.
05	28-01-2025	FOR PERMIET (GASDROGER, LUBRON CONTAINER)	5.1.2.e		
04	23-01-2024	FOR PERMIET (GASDROGER, LUBRON CONTAINER)			
03	10-07-2023	FOR PERMIT (REVISED AS INDICATED)			
02	24-05-2023	FOR PERMIT			
01	22-02-2022	ASBUILT			

CLIENT: AARDYN B.V.

PROJECT: DUURZAAM VOORNE GEOTHERMIE

TITLE: PLATTEGROND (NIEUW SITUATIE)

Aardyn Geothermie ontwikkeling & beheer

ELIXIR DOC.:

CAD No.: –

SCALE:	SIZE	CLIENT DRAWING NUMBER:	SHEET:
1:200	A1	DVG-01-000-DW-0302	01